

DRAWING MADE IN THIRD ANGLE PROJECTION

© COPYRIGHT 1978 BY AMP INCORPORATED, HARRISBURG, PA.
ALL INTERNATIONAL RIGHTS RESERVED. AMP INCORPORATED PRODUCTS COVERED BY U. S. AND FOREIGN PATENTS AND/OR PATENTS PENDING.

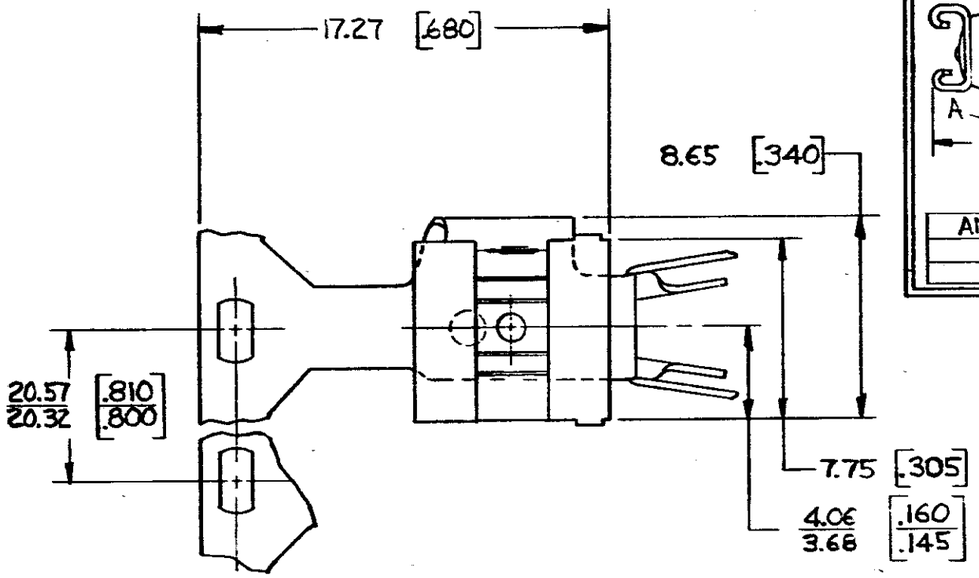

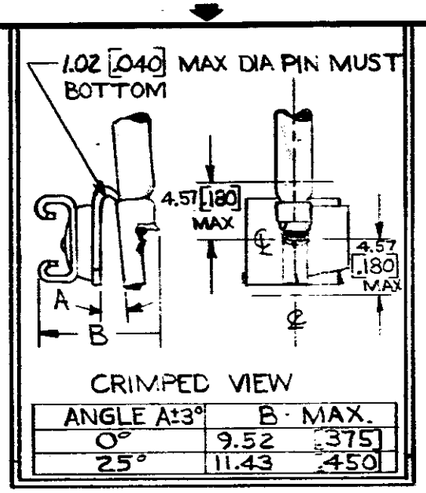


CRIMPED VIEW


ANGLE A±3°	B · MAX.	
0°	9.52	[.375]
25°	11.43	[.450]

P	F	ZONE	LTR	DESCRIPTION	DATE	APPROVED
			P	REDRAWN + ADDED -3 PER TTI	7/21/78	SS / JK
			Q	OBS. 60873-2 A-4533	2-25-80	RLT / GJ
	✓		R	REVISED PER. ECR A-4952	4-16-81	HDM / JMM
			S	OBS. -3 AF0290	5/2/84	JR / mm
			T	REV. PER AF0969	7/24/85	JR / GJ


1. CONTINUOUS STRIP ON REELS
2. DIMENSIONS IN BRACKETS ARE IN INCHES.

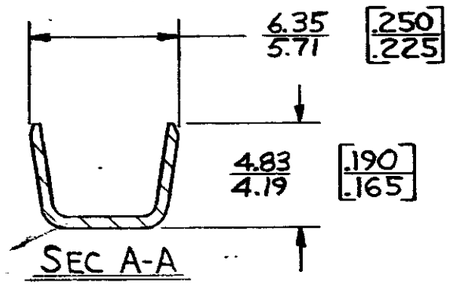

SEC A-A

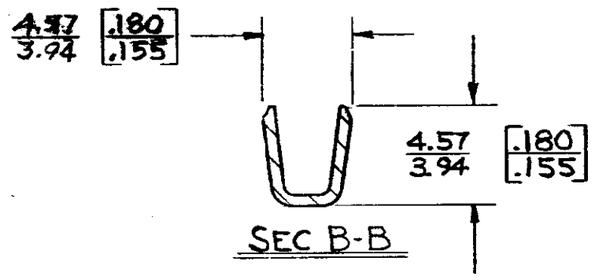

SEC B-B

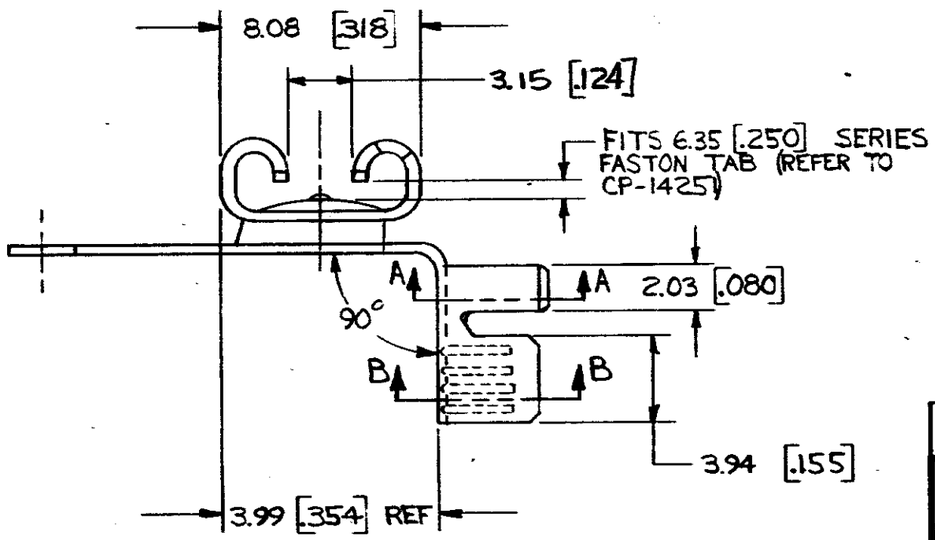

~~NONE~~	0.81	3.30-4.32 [.130-.170]	1.3-3.0 mm² [16-12]	~~60873-3~~
~~SILVER~~	[.032]			~~60873-2~~
TIN				60873-1
FINISH	TABLE 1 THK [.001]	INSULATION RANGE	WIRE RANGE	PART NO

UNLESS OTHERWISE SPECIFIED DIMENSIONS ARE IN ~~INCHES~~ MM
TOLERANCES ON:
DECIMALS ±0.38 [.015]
ANGLES ±

MATERIAL 0.46 [.018] PH. BRZ

FINISH SEE TABLE

CONTRACT NO

DR 7/24/78

CHK 7/24/78

APPD 7/24/78

APPD 7/24/78

DSGN APPD

OTHER APPD

AMP INCORPORATED Harrisburg, Pa.

NAME "250" SERIES REVERSIBLE FLAG FASTON RECEPTACLE (SIDE FEED)

SIZE B | CODE IDENT NO 00779 | DRAWING NO 60873

SCALE | SHEET

METRIC

CUSTOMER DRAWING

TradeElectronics.ru

гарантия бесперебойности производства и качества выпускаемой продукции

О компании

ООО "ТрейдЭлектроникс" - это оперативные поставки широкого спектра электронных компонентов отечественного и импортного производства напрямую от производителей и с крупнейших мировых складов. Реализуемая нашей компанией продукция насчитывает более полумиллиона наименований.

Благодаря этому наша компания предлагает к поставке практически не ограниченный ассортимент компонентов как оптовыми, мелкооптовыми партиями, так и в розницу.

Наличие собственной эффективной системы логистики обеспечивает надежную поставку продукции по конкурентным ценам в точно указанные сроки.

Срок поставки со стоков в **Европе и Америке – от 3 до 14 дней.**

Срок поставки из **Азии – от 10 дней.**

Благодаря развитой сети поставщиков, помогаем в поиске и приобретении экзотичных или снятых с производства компонентов.

Предоставляем спец цены на элементы для создания инженерных сэмплов.

Упорный труд, качественный результат дают нам право быть уверенными в себе и надежными для наших клиентов.

Наша компания это:

- Гарантия качества поставляемой продукции
- Широкий ассортимент
- Минимальные сроки поставок
- Техническая поддержка
- Подбор комплектации
- Индивидуальный подход
- Гибкое ценообразование

Наша организация особенно сильна в поставках модулей, микросхем, пассивных компонентов, ксайленсах (XC), EPF, EPM и силовой электроники.

Большой выбор предлагаемой продукции, различные виды оплаты и доставки, позволят Вам сэкономить время и получить максимум выгоды от сотрудничества с нами!

Trade Electronics.ru

гарантия бесперебойности производства и качества выпускаемой продукции

Перечень производителей, продукцию которых мы поставляем на российский рынок



Trade Electronics.ru

гарантия бесперебойности производства и качества выпускаемой продукции

С удовольствием будем прорабатывать для Вас поставки всех необходимых компонентов по текущим запросам для скорейшего выявления групп элементов, по которым сотрудничество именно с нашей компанией будет для Вас максимально выгодным!

С уважением,

Менеджер отдела продаж ООО

«Трейд Электроникс»

Шишлаков Евгений

8 (495)668-30-28 доб 169

manager28@tradeelectronics.ru

http://www.tradeelectronics.ru/